


MAPA Z INWENTARYZACJĄ POWYKONAWCZĄ BUDOWLI
Skala 1:500


ŁĄCZY ARKUSZ 2





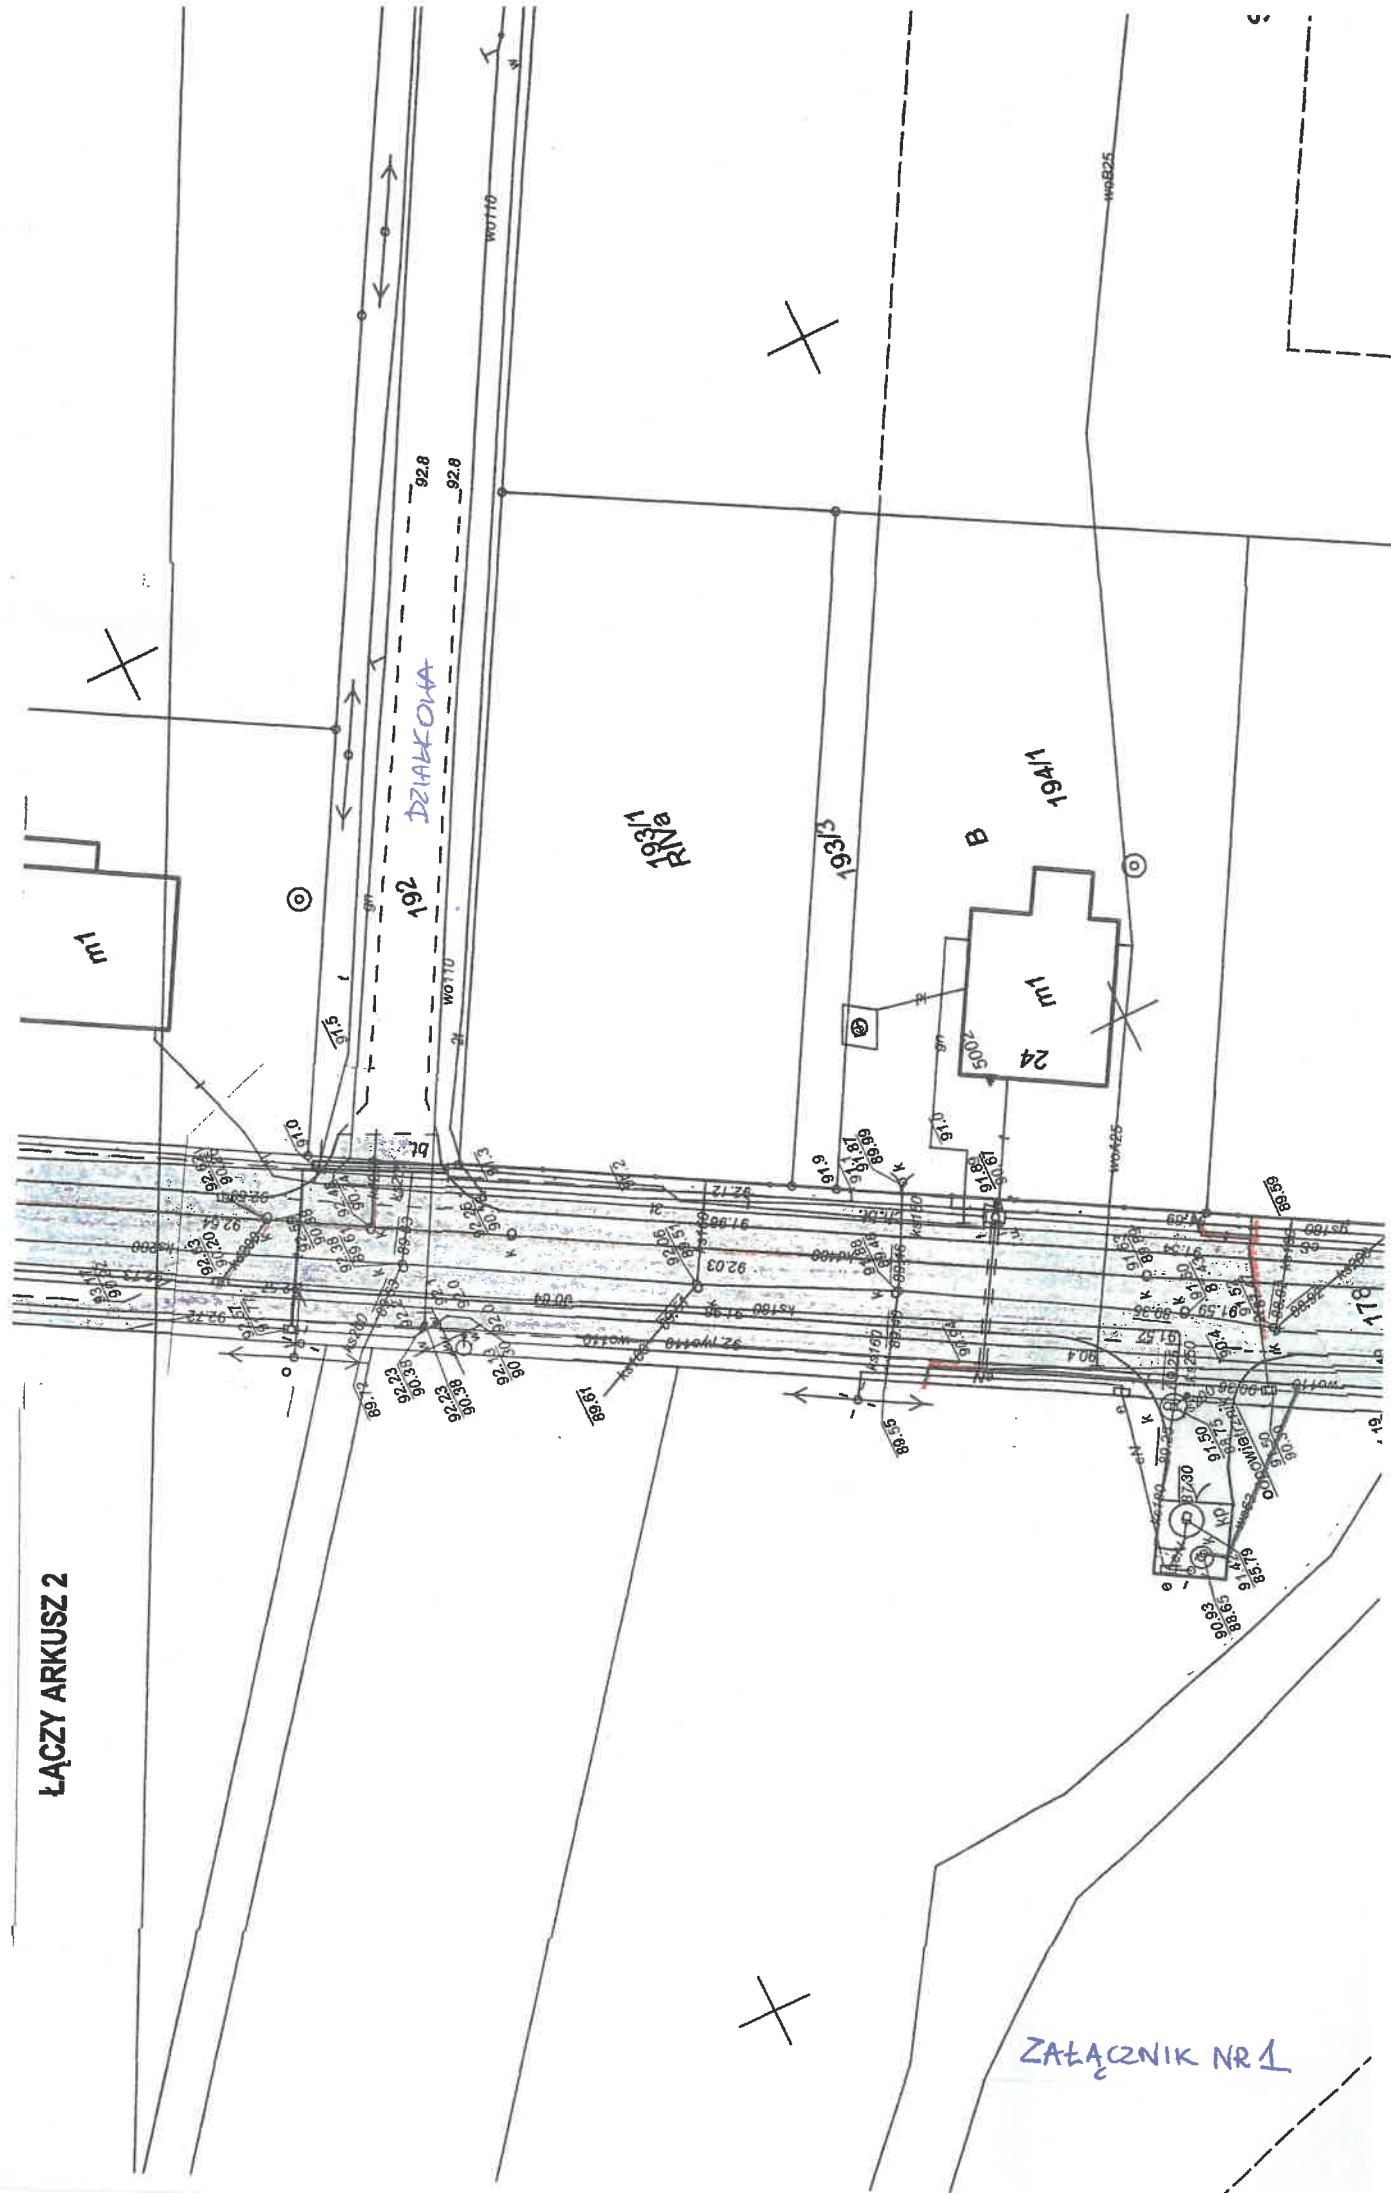


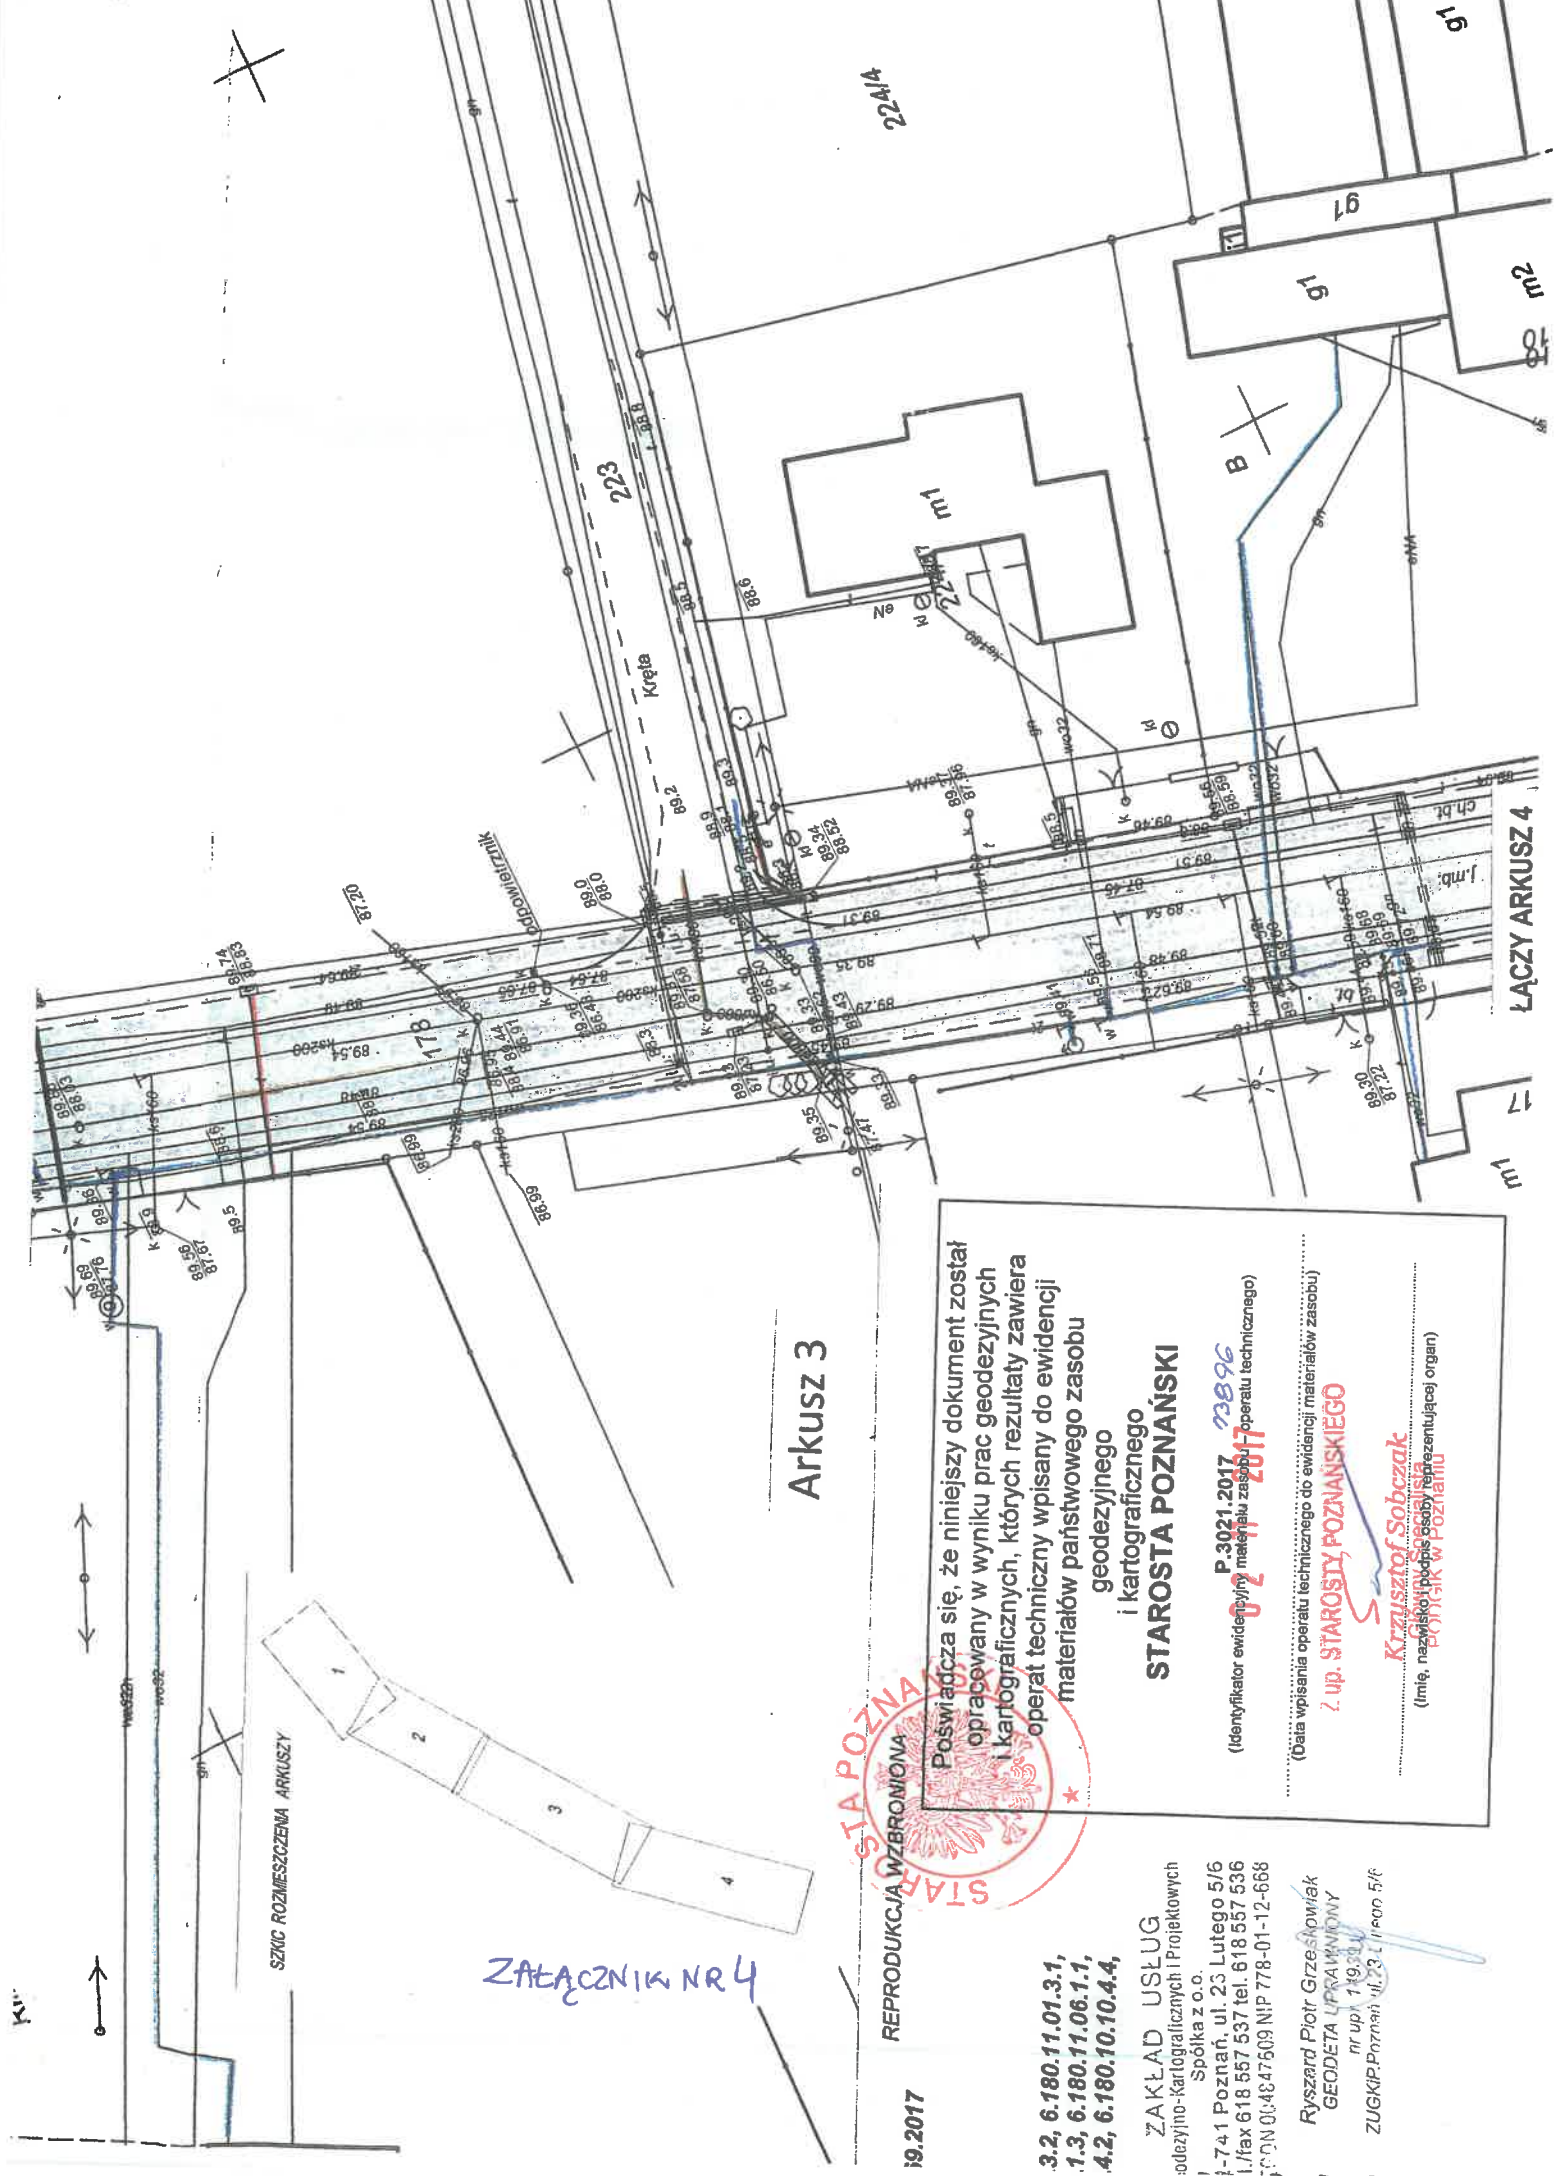

Arkusz 3

19.2017

REPRODUKCYJA WZBRONIONA



Poswiadcza się, że niniejszy dokument został opracowany w wyniku prac geodezyjnych i kartograficznych, których rezultaty zawiera operat techniczny wpisany do ewidencji materiałów państwowego zasobu geodezyjnego i kartograficznego

STAROSTA POZNAŃSKI

P.3021.2017 23896

(Identyfikator ewidencyjny materiału zasobu i operatu technicznego)

(Data wpisania operatu technicznego do ewidencji materiałów zasobu)

2. up. STAROSTY POZNAŃSKIEGO

Krzysztof Sobczak
(Imię, nazwisko i podpis osoby reprezentującej organ)

3.2, 6.180.11.01.3.1,
1.3, 6.180.11.06.1.1,
4.2, 6.180.10.10.4.4,

ZAKŁAD USŁUG
Geodezyjno-Kartograficznych i Projektowych
Spółka z o.o.
741 Poznań, ul. 25 Lutego 5/6
t./fax 618 557 537 tel. 618 557 536
E-MAIL: 01-4847509 NIP 778-01-12-668

Ryszard Piotr Grzesiowski
GEODETA UPRAWNIONY
nr upr. 119334


ŁĄCZY ARKUSZ 4




