


MAPA ZASADNICZA
SKALA 1: 500

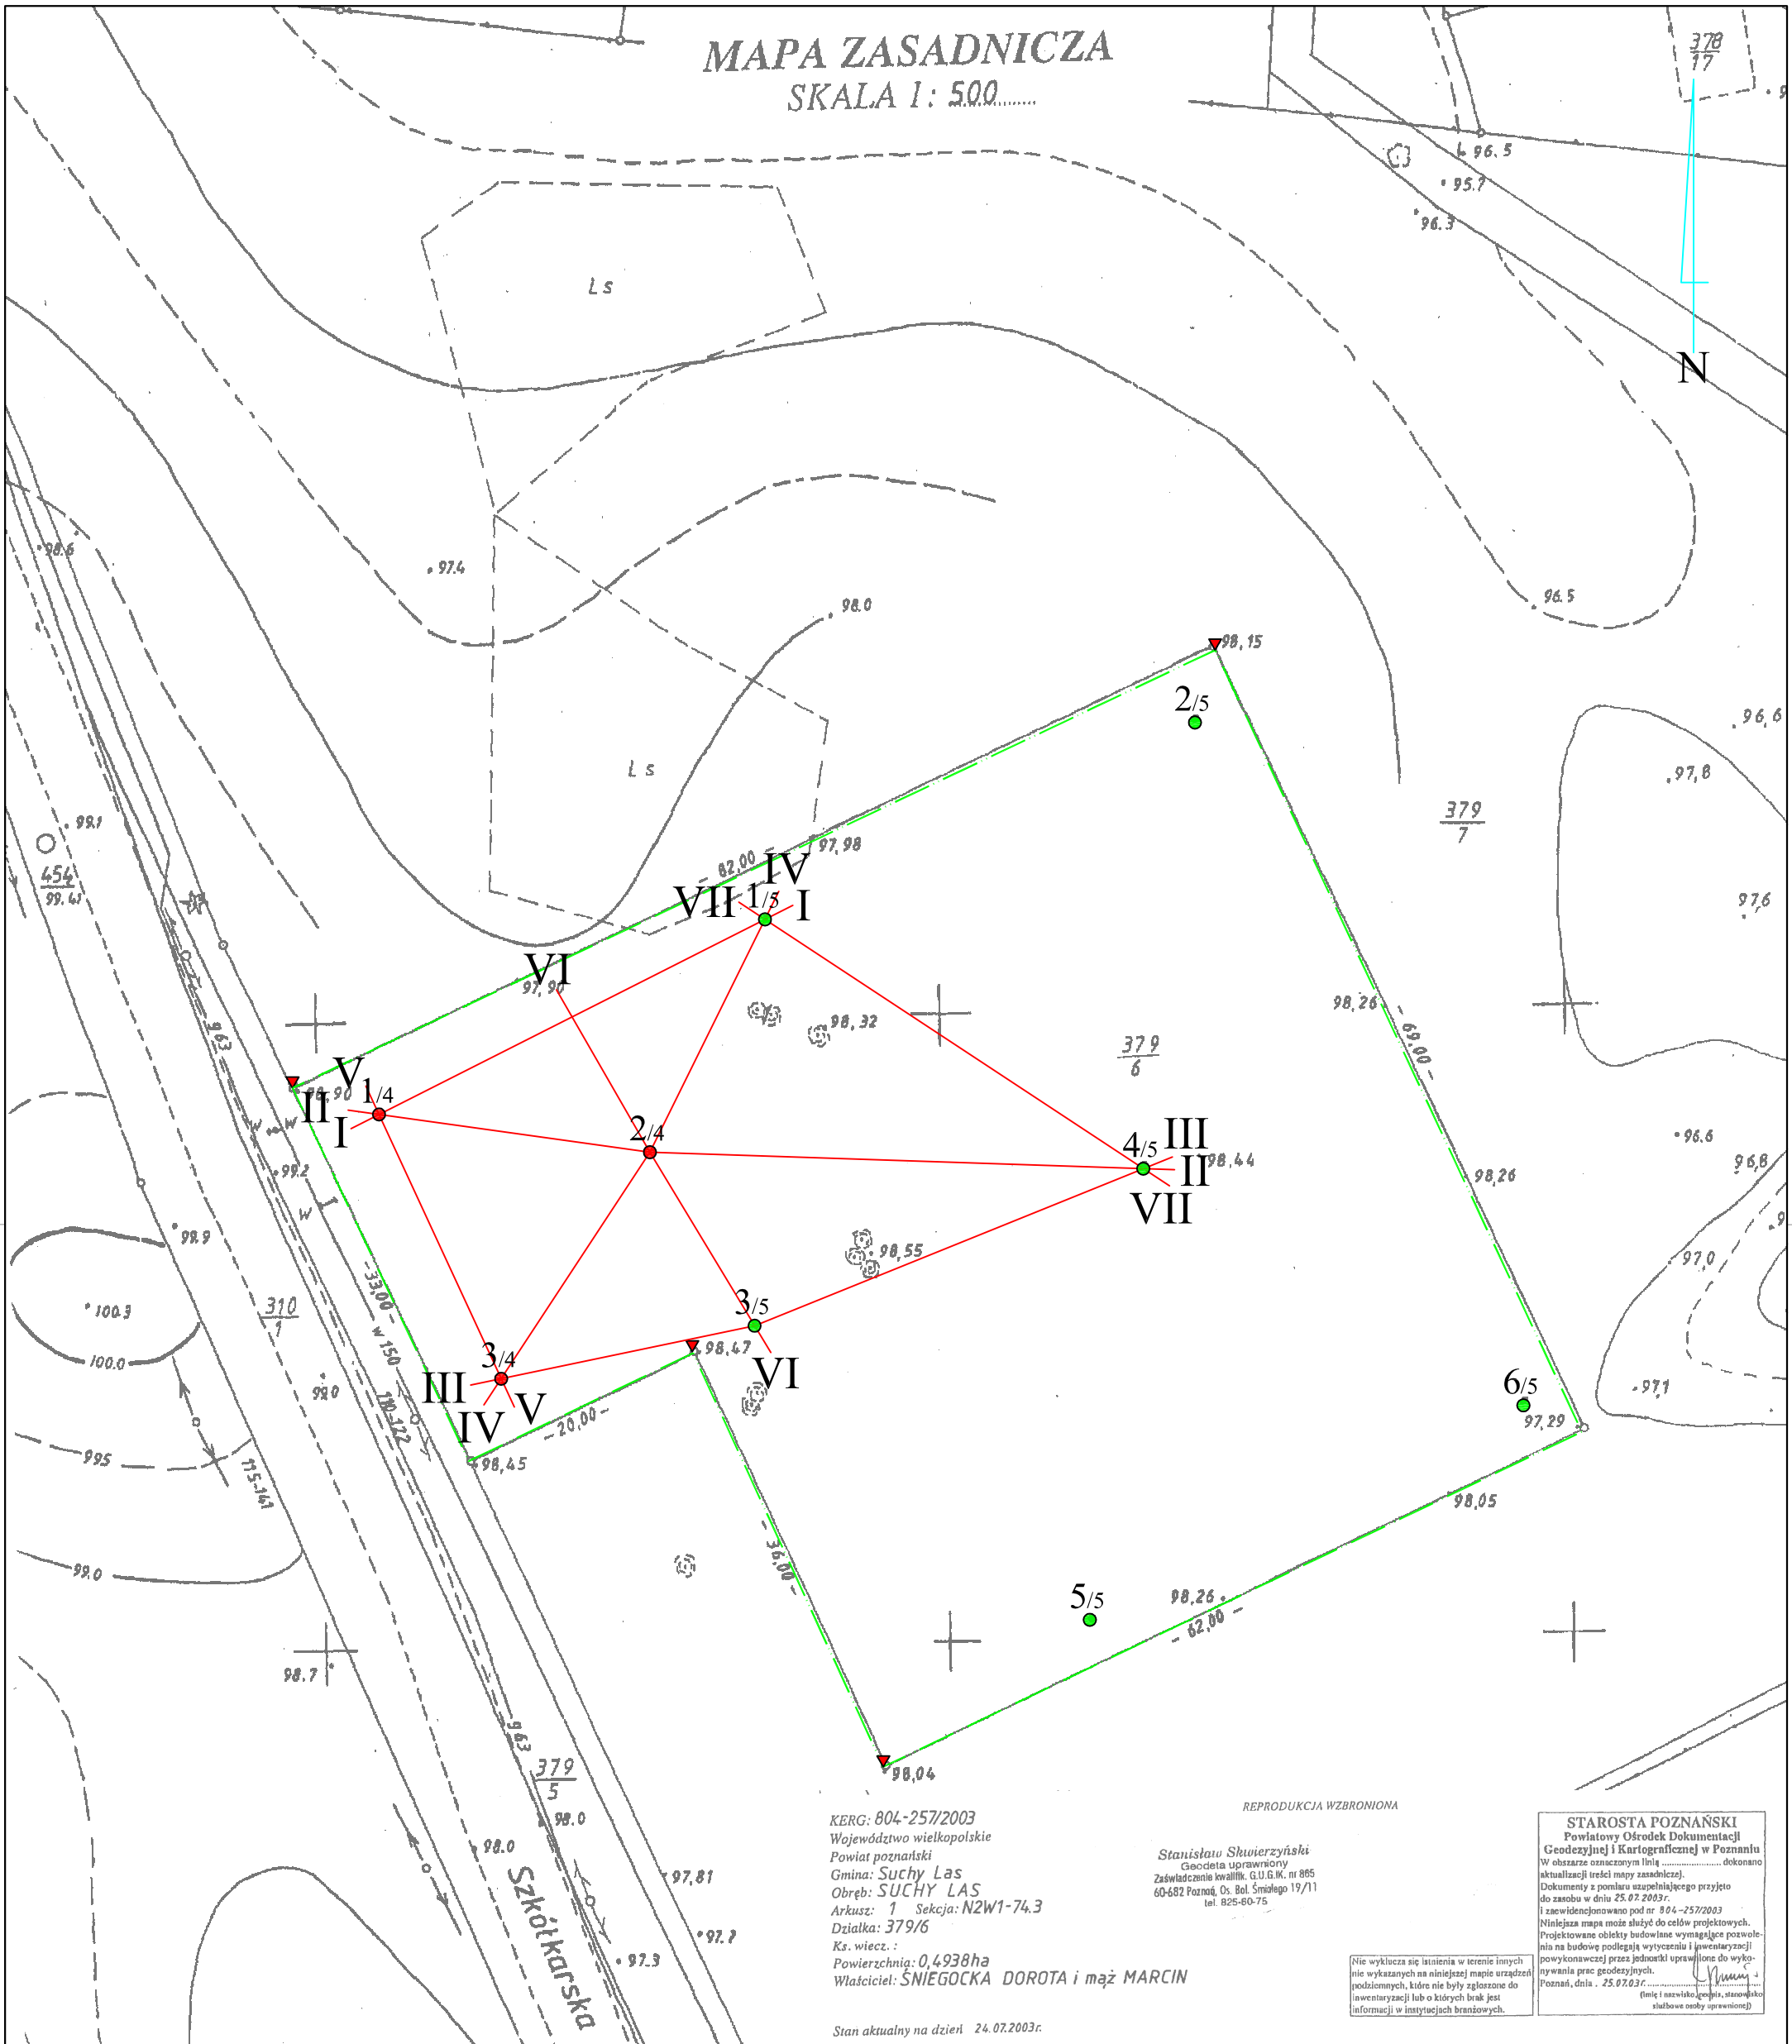

KERG: 804-257/2003
Województwo wielkopolskie
Powiat poznański
Gmina: Suchy Las
Obręb: SUCHY LAS
Arkusz: 1 Sekcja: N2W1-74.3
Działka: 379/6
Ks. wiecz. :
Powierzchnia: 0,4938ha
Właściciel: ŚNIEGOCKA DOROTA i mąż MARCIN

REPRODUKCJA WZBRONIONA

Stanisław Słwierzynski
Geodeta uprawniony
Zaświadczenie kwalifik. G.U.G.IK. nr 865
60-682 Poznań, Os. Bol. Śmiełego 19/11
tel. 825-60-75

STAROSTA POZNAŃSKI
Powiatowy Ośrodek Dokumentacji
Geodezyjnej i Kartograficznej w Poznaniu
W obszarze oznaczonym linią dokonano
aktualizacji treści mapy zasadniczej.
Dokumenty z pomiaru uzupełniającego przyjęto
do zasobu w dniu 25.07.2003r.
i zaewidencjonowano pod nr 804-257/2003
Niniejsza mapa może służyć do celów projektowych.
Projektowane obiekty budowlane wymagające pozwole-
nia na budowę podlegają wytyczeniu i jawstaryzacji
powykonawczy przez jednostki uprawnione do wyko-
nywania prac geodezyjnych.
Poznań, dnia . 25.07.203r.
(miej i nazwisko, podpis, stanowisko
służbowe osoby uprawnionej)

(Nie wyklucza się istnienia w terenie innych
nie wykazanych na niniejszej mapie urządzeń
podziemnych, które nie były zgłoszone do
inwentaryzacji lub o których brak jest
informacji w instytucjach branżowych.)

Stan aktualny na dzień 24.07.2003r.

OBJAŚNIENIA

- 2/4 - miejsce, nr i głębokość wykonanego wiercenia badawczego
- 3/5 - miejsce, nr i głębokość wiercenia archiwalnego wykonanego przez P.D.G.iG "GRUNT" (11.2006 r.)
- I 1/4 - linia i nr przekroju geotechnicznego
- ▼ - reper roboczy

GRUNT

PRACOWNIA DOKUMENTACJI
GEOLOGICZNYCH I GEOTECHNICZNYCH

Temat	SUCHY LAS k/Poznań - ul. Szkółkarska (dz.nr 379/6)	
Rodzaj dokumentacji	Opinia geotechniczna	
Treść	Mapa dokumentacyjna	
Opracował	Data	Skala
mgr Wojciech Gruntmejer	06.2022 r.	1:500